SERVICES TECHNIQUES ET URBAINS
POLITIQUES ENVIRONNEMENTALES
Direction de l'Assainissement

NORWICH HOUSE
14 bis Avenue Pasteur - BP 589
76006 ROUEN Cedex 1

RESEAUX D'ASSAINISSEMENT

PLAN TRAME

COMMUNE DE GRAND - COURONNE

Nom du plan : S:\sig_plans\plans_reseaux\RESEAUX\GdC_76319				
Dessiné par : MARVIN Luc	Echelle:		Opération n°	Date : 28/08/2007
Projet étudié par : (NOM)	Ind.	Date :	Observations :	
	A		Les plans de recolement archivés par le BE ont tous été intégrés	
Origine du fond de plan :	B			
	C			
Cadastre (année) : 2009	D			
	E			
	F			

Source : LA CREA
Origine : Cadastre - Droits de l'Etat réservés

LEGENDE
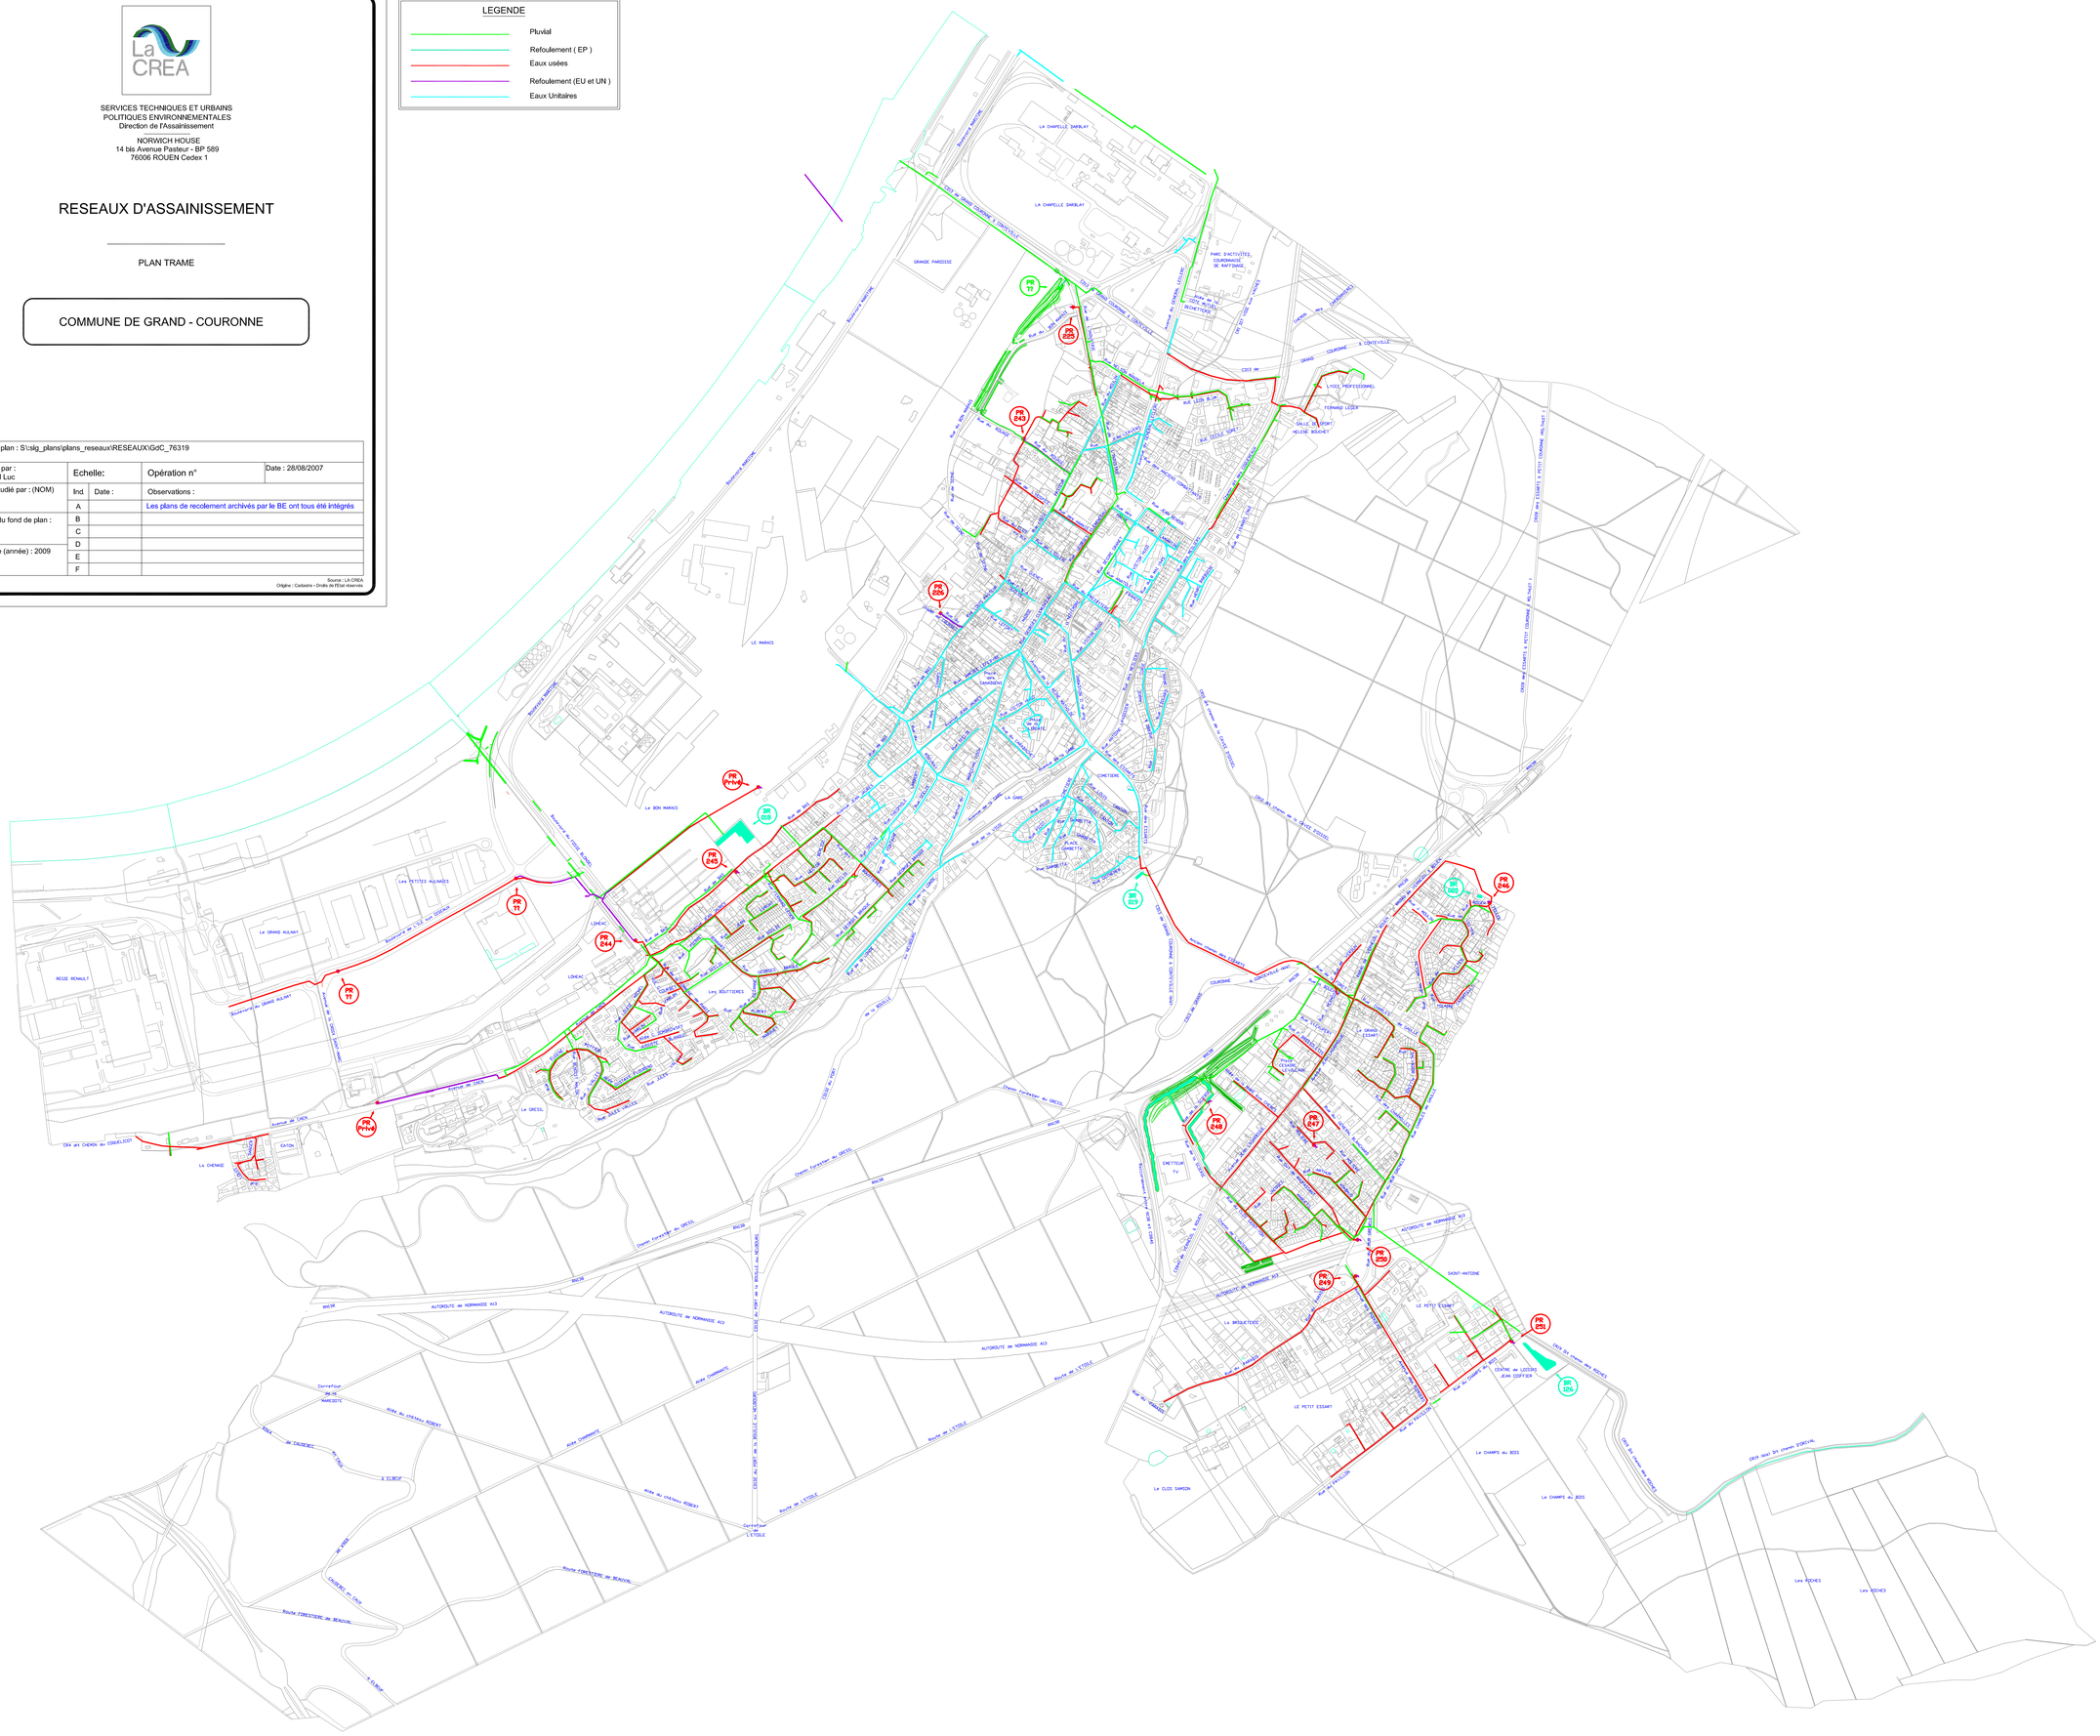
- Pluvial
- Refoulement (EP)
- Eaux usées
- Refoulement (EU et UN)
- Eaux Unitaires