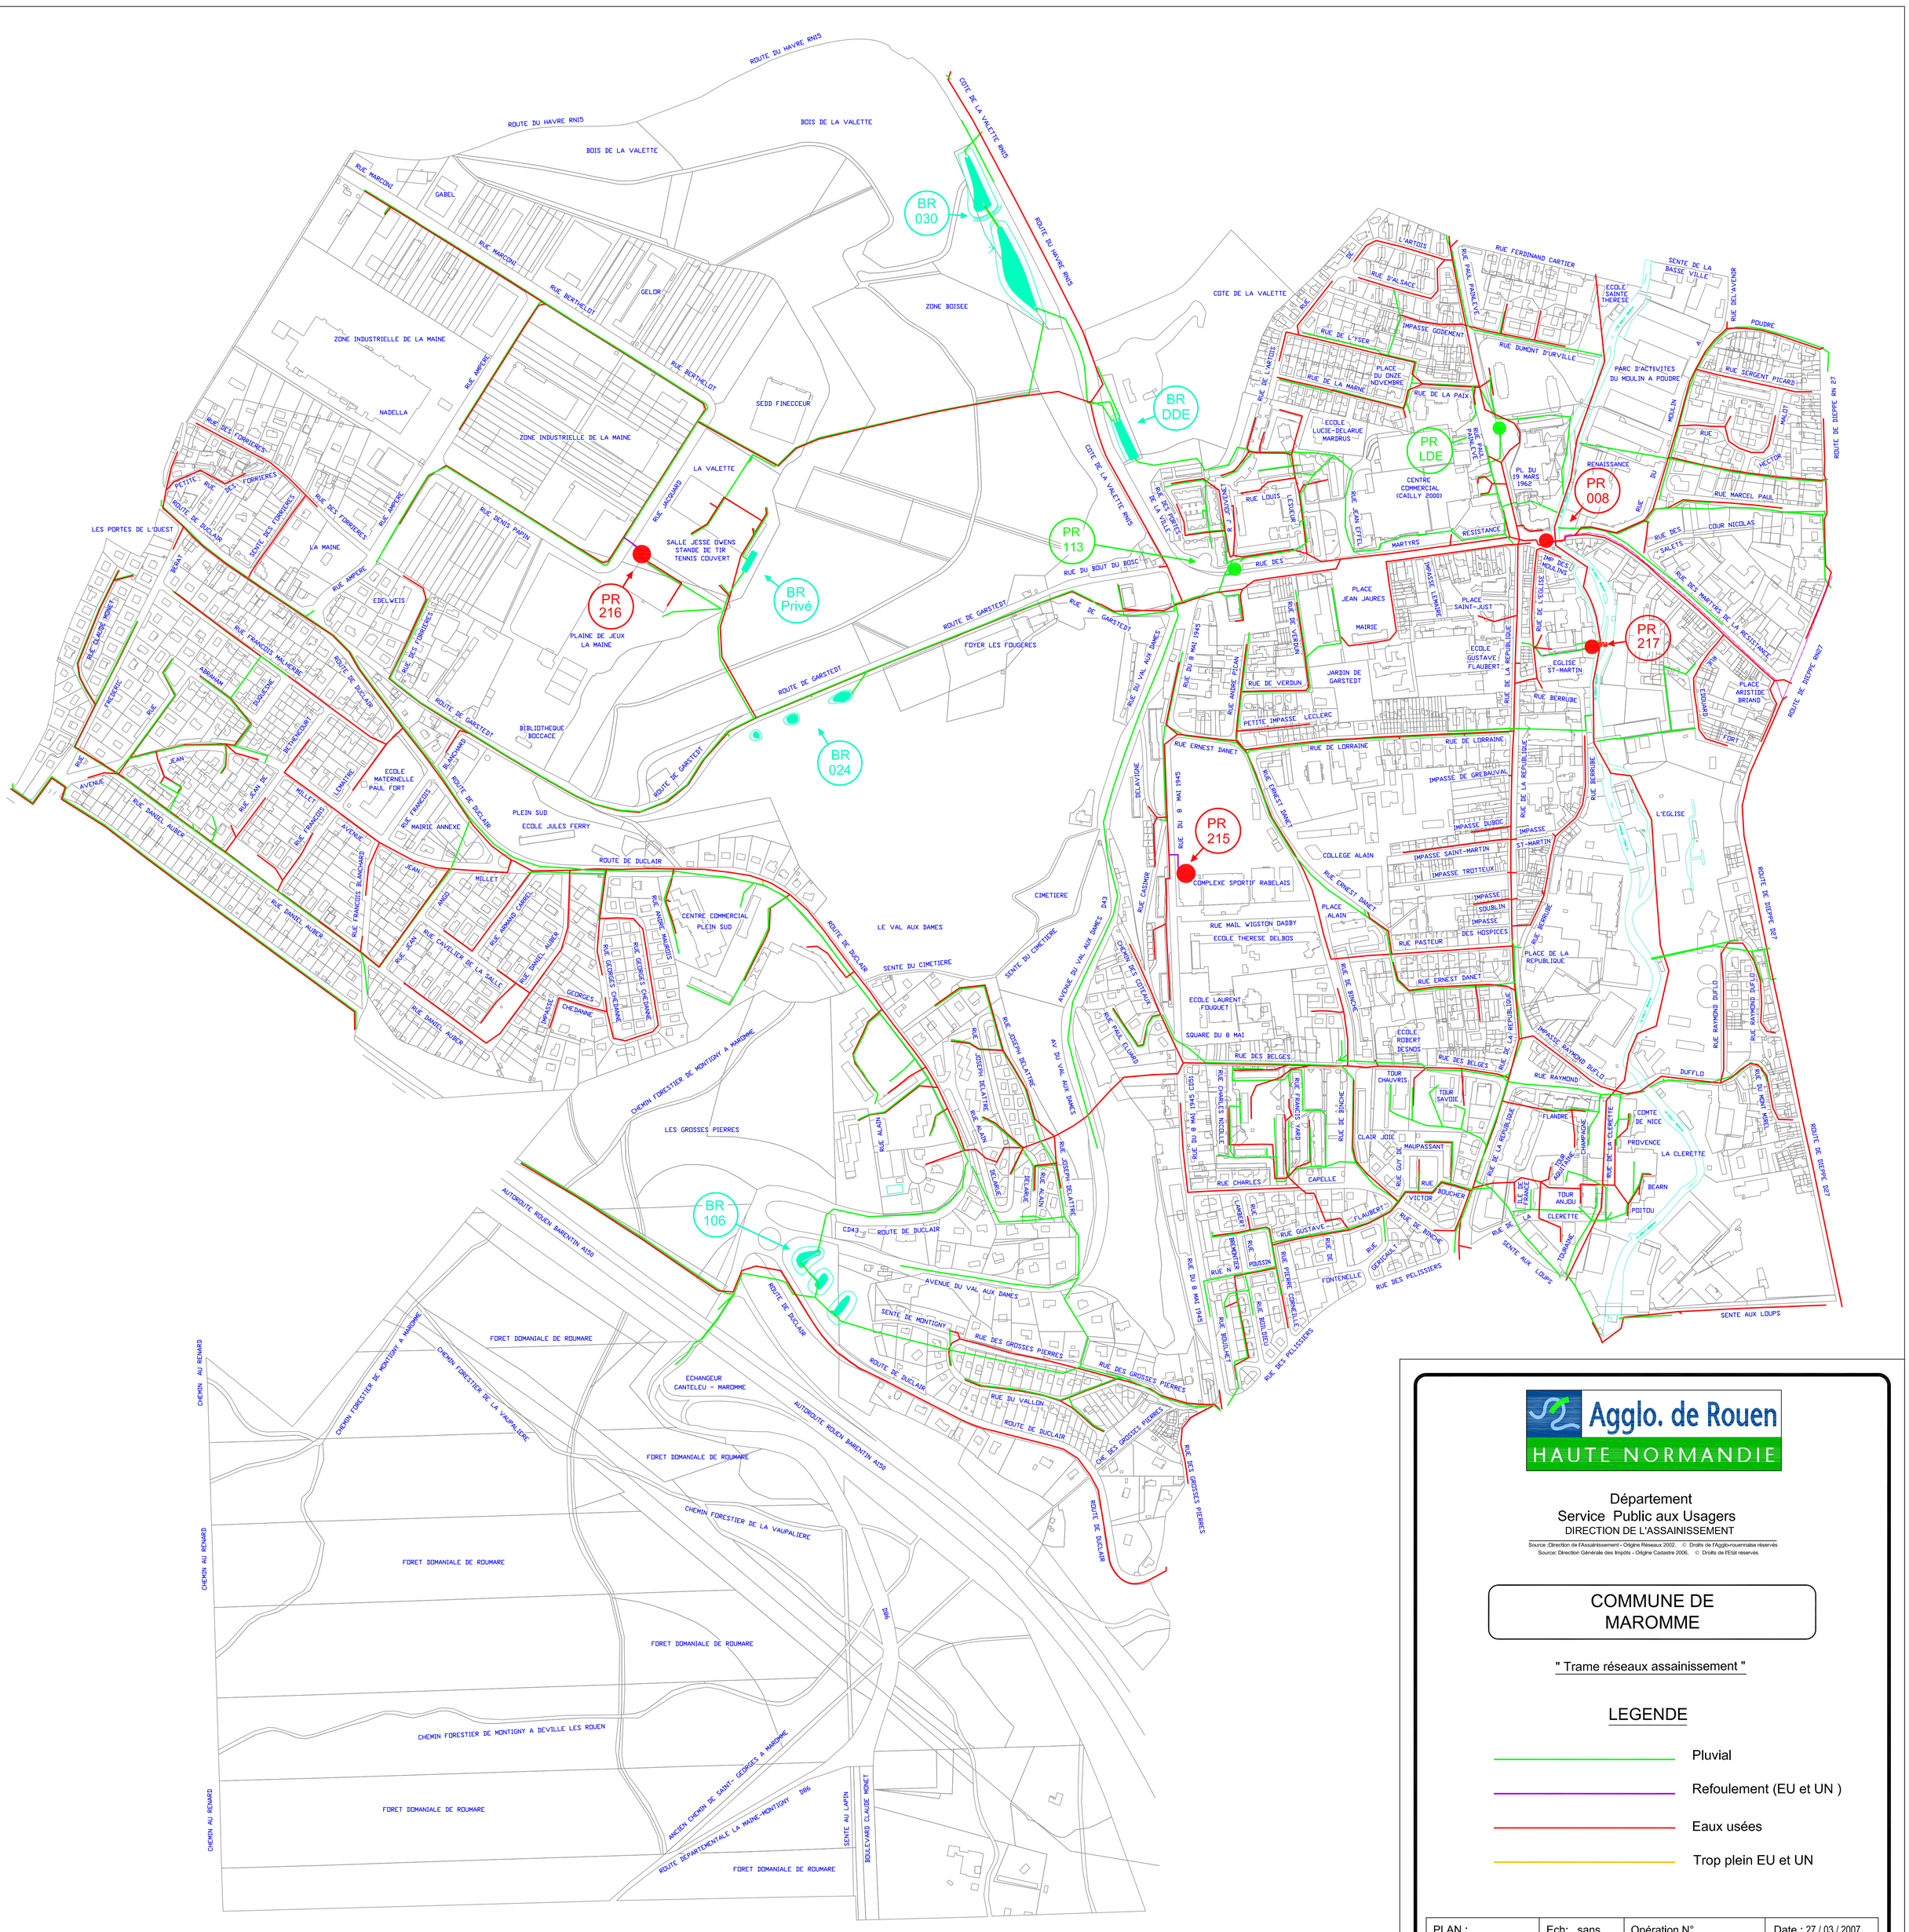

Agglo. de Rouen
HAUTE NORMANDIE

Département
Service Public aux Usagers
DIRECTION DE L'ASSAINISSEMENT

Source :Direction de l'Assainissement - Origine Réseaux 2002. © Droits de l'Agglo-rouennaise réservés
Source: Direction Générale des Impôts - Origine Cadastre 2006. © Droits de l'Etat réservés

COMMUNE DE MAROMME

" Trame réseaux assainissement "

LEGENDE

- Pluvial
- Refoulement (EU et UN)
- Eaux usées
- Trop plein EU et UN

PLAN :	Ech: sans		Opération N°	Date : 27 / 03 / 2007
Dessiné par: B.B.	Ind.	Date:	Observations:	
Projet étudié par:			Les plans de recolement archivés par le BE ont tous été intégrés	
	A			
	B			
	C			
	D			
	E			